© NIKASP AB
na@nikasp.se

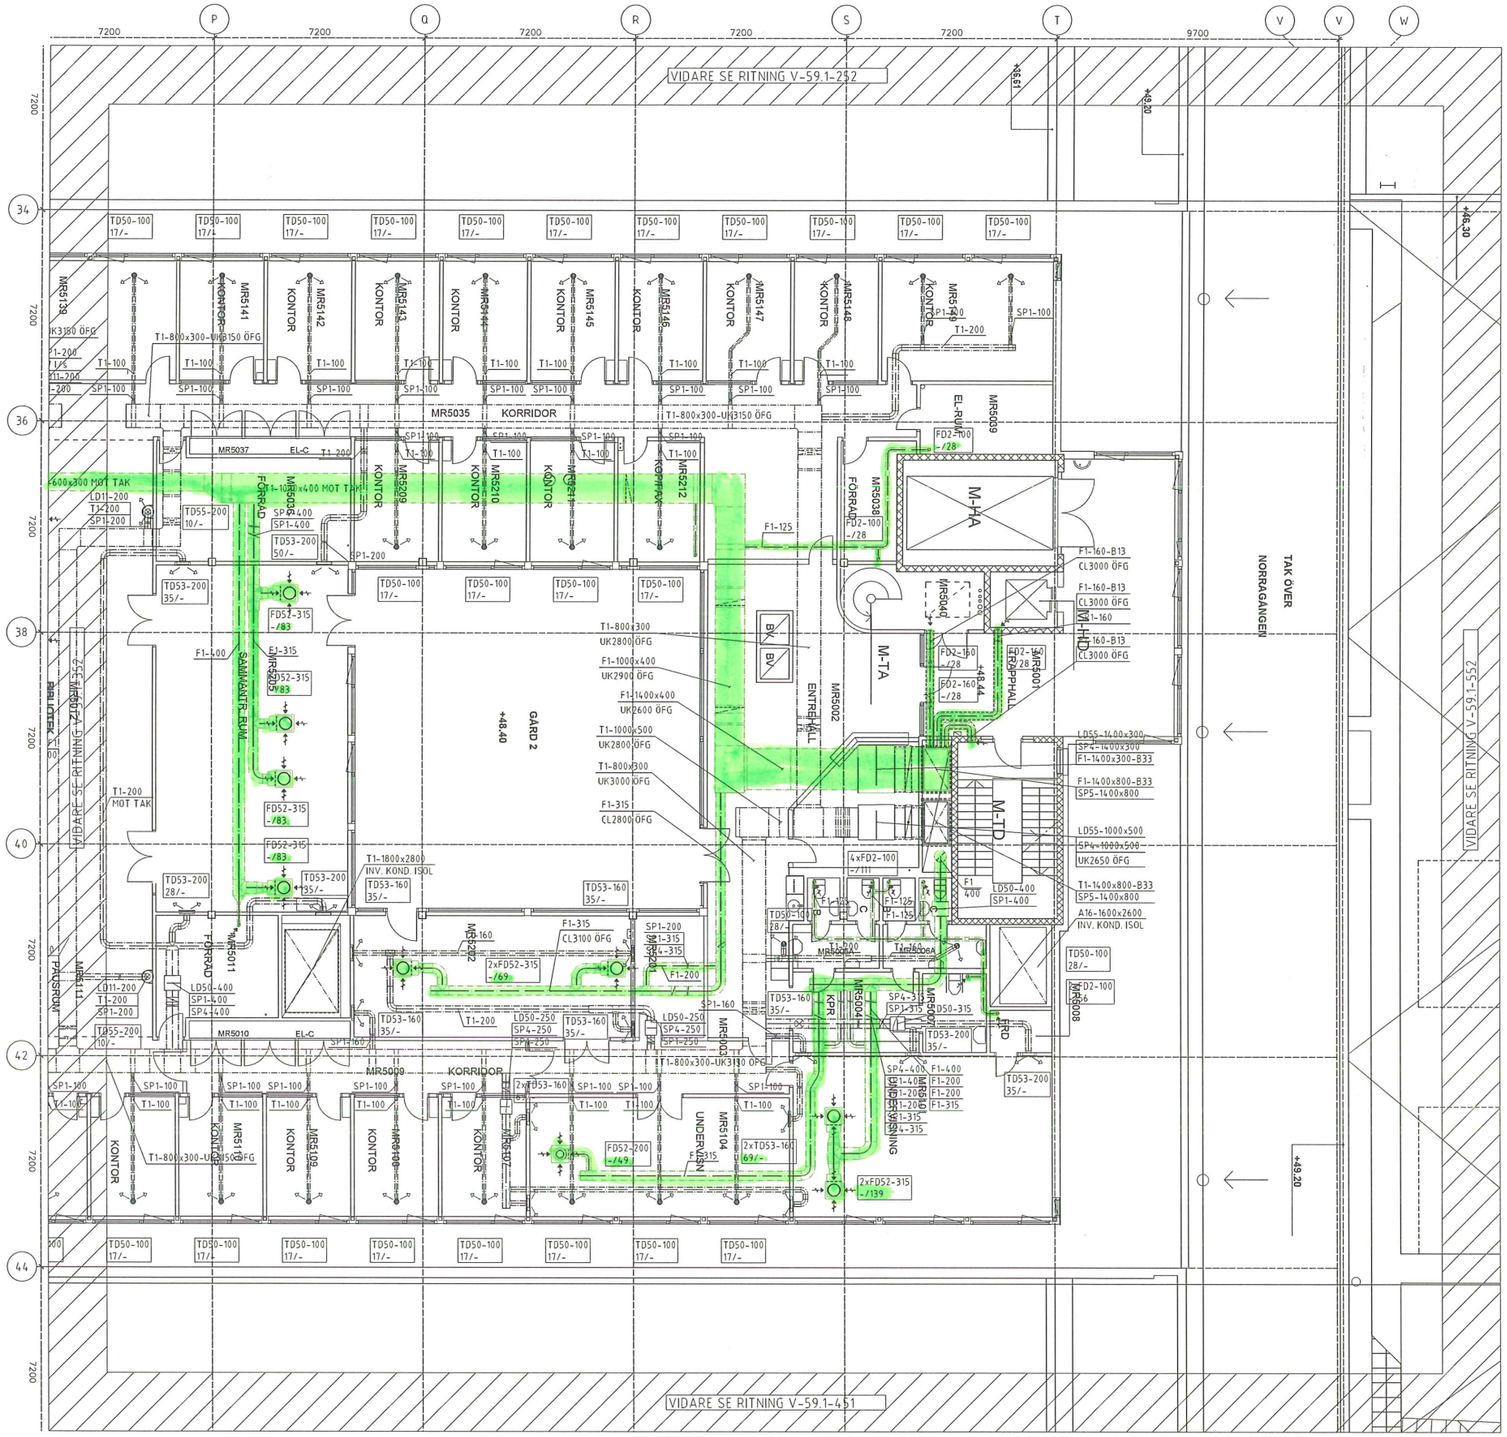

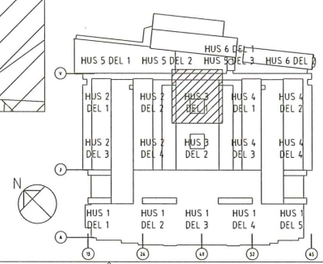

FÖRKLARINGAR

KANALBETECKNINGAR

EXEMPEL T1-500x500-XXX-YYY

FUNKTION
- U = UTELUFT
- A = AVLUFT
- T = TILLUFT
- F = FRÅNLUFT
- Ö = ÖVERLUFT
- B = BRANDGAS
- C = CIRKULATION

KANALMATERIAL
- 1 = VARMFÖRZINKAD STÅLPLÅT
- 2 = SVARTPLÅT
- 3 = ROSTFRI
- 4 = ALUMINUMPLÅT

KANALDIMENSION I MM

XXX = ISOLERINGSTYP

BETECKNING	ISOL FUNKTION	TJOCKLEK MM PLACERING	ISOL MATERIAL
B11	BRAND EI15		M
B21	"		M+AL
B13	BRAND EI30		M
B23	"		M+AL
B16	BRAND EI60		M
B26	"		M+AL
B31	BRAND EI15		S
B41	"		S+AL
K22	UTV. KONDENS	20 UTV	ARMAFLEX +AL
K23	"	30 UTV	ARMAFLEX +AL
K29	"	90 UTV	ARMAFLEX +AL
K82	"	20 INV.	CLEANTEC
K83	"	30 INV.	CLEANTEC
K89	"	100 INV	CLEANTEC
V12	VÄRME	20 UTV	M
V13	"	30 UTV	M
V14	"	40 UTV	M
V15	"	50 UTV	M
V16	"	60 UTV	M
V19	"	100 UTV	M
V22	"	20 UTV	M+AL
V23	"	30 UTV	M+AL
V24	"	40 UTV	M+AL
V25	"	50 UTV	M+AL
V29	"	100 UTV	M+AL
V52	"	20 UTV	S+STAP FIB
V53	"	30 UTV	S+STAP FIB
V54	"	40 UTV	S+STAP FIB
V55	"	50 UTV	S+STAP FIB
V59	"	100 UTV	S+STAP FIB
V62	"	20 UTV	S+AL
V63	"	30 UTV	S+AL
V64	"	40 UTV	S+AL
V65	"	50 UTV	S+AL
V69	"	100 UTV	S+AL

YYY = YTSKIKT

-Y21			PLAN ALU
-Y31			RF PLÅT

M = NÄTMATTA
AL = ALUMINUMFOLIE
KF = KOMFORTYTSKIKT
S = SKIVA

BET	ANT	ÄNDRINGEN AVSER	DATUM	SIGN

RELATIONSHANDLING

KV VANDA 3, KISTA
DNEX TRYCKERIET
ESBOGATAN 11

Bonnier Fastigheter

A		TEL	FAX
K		TEL 1	FAX 1
V	NIKASP AB, ASPEN KONSULT	TEL	FAX
E		TEL	FAX
M		TEL	FAX
I		TEL	FAX

UPPDRAGSNUMMER	RITAD AV	KONSTRUERAD AV	HANDLÄGGARE
1507003	V.B	N.A	Niklas Asplund
ARKIVNUMMER	DATUM		SIGNATUR
B01-V-57-P-05.DWG	2015-11-01		

HUS 3/M

PLAN 5 +48,44 DEL 1

LUFTBEHANDLING

SKALA	NUMMER	BET
A1 1:50 A3 1:100	B01-V-57.1-351	-

XREFS:
..\..\A\modell\A30P05.dwg ..\Kampfil\Orgfig.dwg
..\Modell\B01-V-57-P-05.dwg ..\..\P\Koordinatsystem.DWG
..\Kampfil\V59-fork.dwg
..\Kampfil\V50-fork.dwg
..\Kampfil\V54-fork.dwg
..\Kampfil\V57-fork.dwg

LAGER:

PLO: 2016-11-07, 16:55, D:\ASPEN_KONSULT_NIKASP_AB\DROPBOX\NIKASP\PROJ_2016\1507_TRYCKFAST.003_DIGITALISERING AV HANDLINGAR\RITNING\V\RITDEFLB01-V-57-05.DWG, ASPEN KONSULT NIKASP